

LES GRANDS PRÉS

REEMPLACEMENT d'une partie du MOBILIER URBAIN sur les trottoirs, les ENTRÉES, les LETTRES DE FACADE et l'intérieur des COULOIRS publics du centre commercial existant et l'intérieur en construction.

CONIX ROHM - ARCHITECTS


1515888
 Grand's Prés

AS built
 09.02.2018


AB - PL - 100


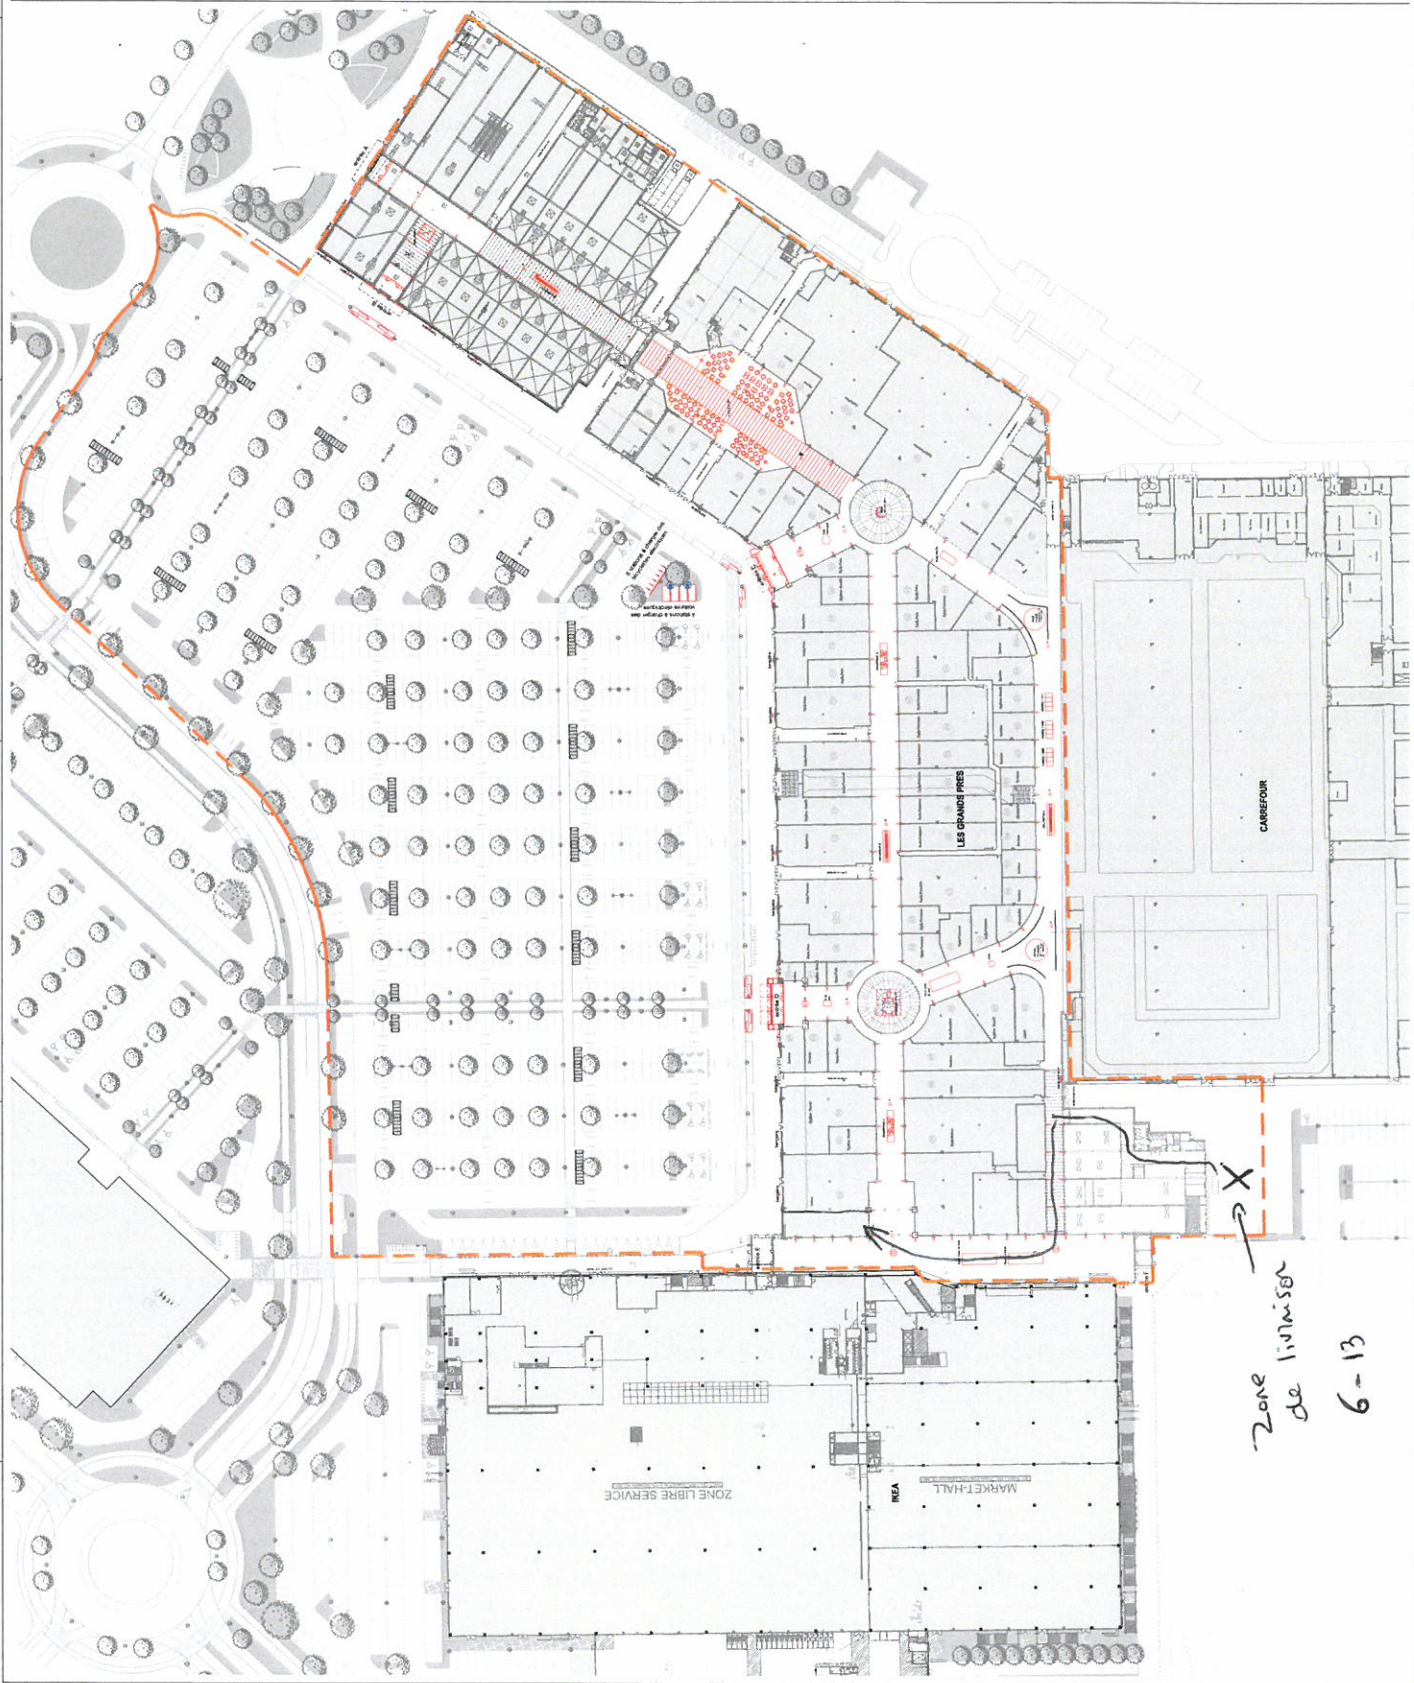

